

■ 시설물 수량표

구분	기호	품명	규격	단위	수량	비고
휴게 및 기타	①	수경시설	92.00 M2	식	1	
	②	야외테이블	테이블:D1000XH730 의자:610X540XH810	SET	11	테이블1+의자4/SET
	③	앞음벽 A	H450, 상부목재	개소	1	
	④	앞음벽 B	H450, 상부목재	M	21.3	
	⑤	플랜터 A1	H700	M	161.0	
	⑥	플랜터 A2	H700	M	19.7	
	⑦	플랜터 B	H450	M	44.3	
	⑧	가벽 A	H1500	M	5.5	
	⑨	가벽 B	H1700	M	5.0	
	⑩	목재데크 A	A=80.40m2	개소	1	
	⑪	목재데크 B	A=87.30m2	개소	1	
	⑫	목재데크 C	A=75.00m2	개소	1	
	⑬	수목보호호출덮개	1370X1370	개소	58	
	⑭	공개공지 안내판	H2200	개소	2	건축공사본

플랜터 A1



시설물 계획도 (지상 1층)

SCALE : 1 / 600

플랜터 A2

발주처 CLIENT	사업명 PROJECT TITLE	분류코드 PROJECT CODE	주 기 NOTE	설계사무소 DESIGN OFFICE	협력업체 COLLABORATE	검토-2 CHECKED BY/도면명 DRAWING TITLE
	세종특별자치시 3-1생활권 C3-13BL 해피라움 페스타 신축공사	전문분야 SUBJECT		(주)공감건축사사무소 GONGGAM ARCHITECTS CO.,LTD. 세종특별자치시 가흥로 232, 세종비즈니스센터 B521호 TEL.: 044.417.6333 FAX.: 044.417.6334	MANO (주)마노 LANDSCAPE DESIGN GROUP 010-5310-0270	시설물 계획도 (지상 1층)
	설계단계 DESIGN PHASE	□중간설계 □실시설계 □조경도서		인 APPROVED BY	인 APPROVED BY	검토-1 CHECKED BY/축척 SCALE
				REV. DESCRIPTION	DRW/CHK/APP	축척 SCALE
						도면번호 SHEET NO.
						도면번호 DRAWING NO.
						L-O24

KEY MAP

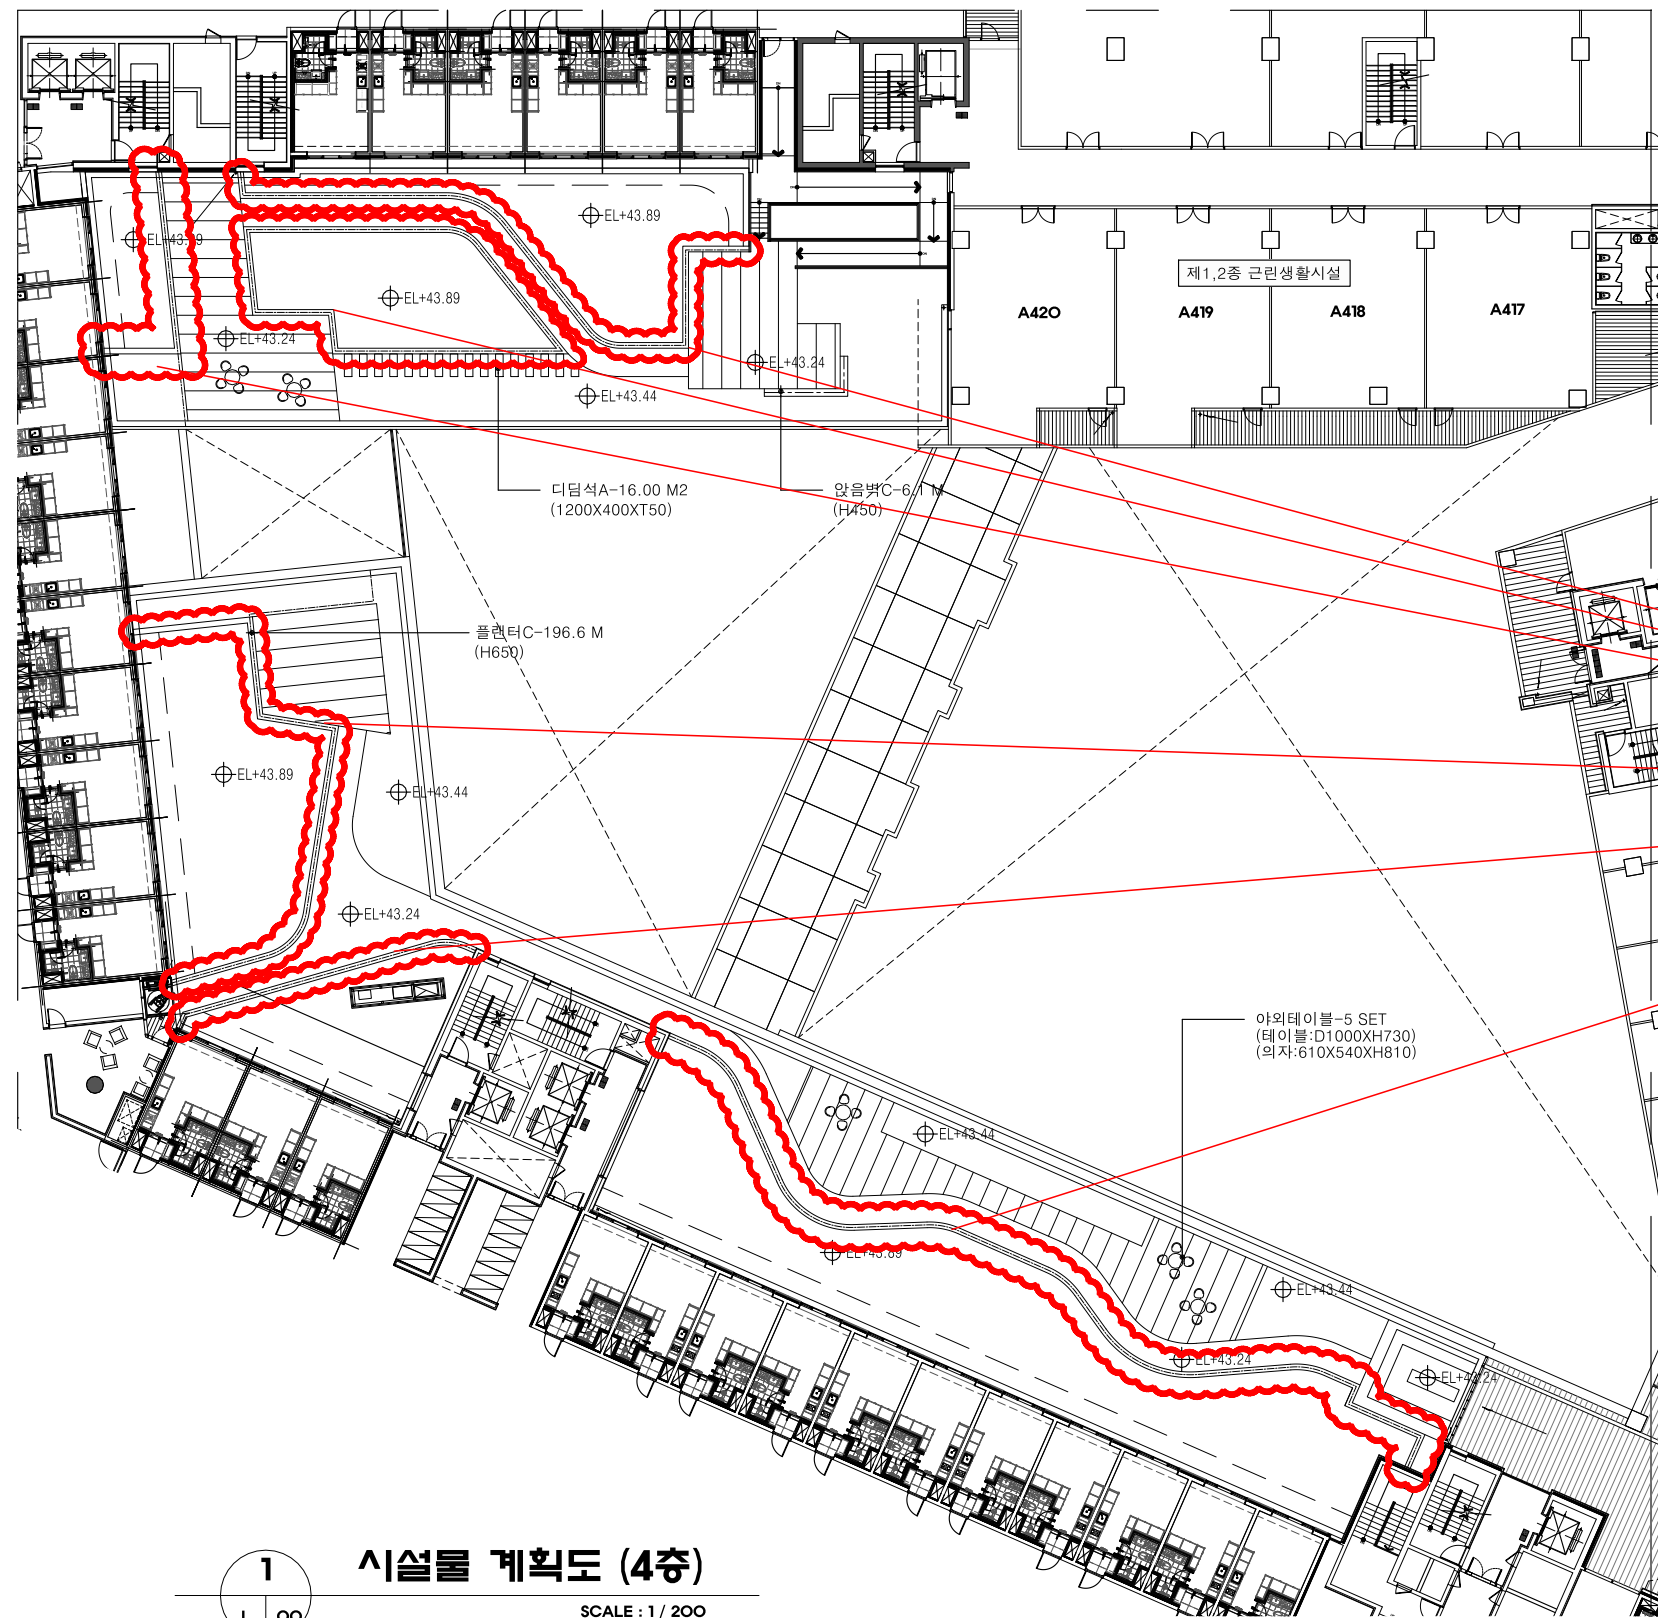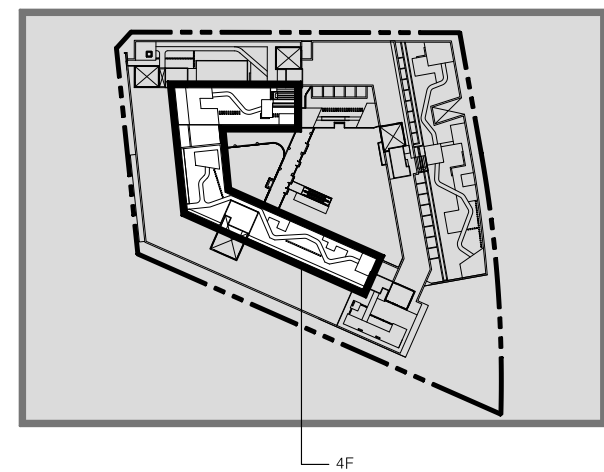



플랜터 C

시설물 수량표


구분	기호	품명	규격	단위	수량	비고
휴게 및 기 타	①	아외테이블	테이블:D1000XH730 의자:610X540XH810	SET	5	테이블1+의자4/SET
	②	앞음벽 C	H450	M	6.1	
	③	플랜터 C	H650	M	196.6	
	④	디딤석 A	1200X400XT50	M2	16.00	

1 시설물 계획도 (4층)
SCALE : 1 / 200

발주처 CLIENT	사업명 PROJECT TITLE 세종특별자치시 3-1생활권 C3-13BL 해피라움 페스타 신축공사	분류코드 PROJECT CODE	주 기 NOTE	3 DATE	설계사무소 DESIGN OFFICE (주)공감건축사사무소 GONGGAM ARCHITECTS CO.,LTD. 세종특별자치시 가흥로 232, 세종비즈니스센터 B521호 TEL.: 044.417.6333 FAX.: 044.417.6334	협력업체 COLLABORATE LANDSCAPE DESIGN GROUP MANO (주)마노 인 APPROVED BY	검토-2 CHECKED BY도면명 DRAWING TITLE 시설물계획도 (4층)
	전문분야 SUBJECT	설계단계 DESIGN PHASE <input type="checkbox"/> 중간설계 <input type="checkbox"/> 실시설계 <input type="checkbox"/> 준공도서		2 DATE		검토-1 CHECKED BY 작 성 DRAWN BY	검토-1 CHECKED BY 도면번호 SHEET NO. A1: 1 / 200 A3: 1 / 400
				1 DATE		승인일자 APP. DATE	REV.NO. 도면번호 DRAWING NO. L-O25

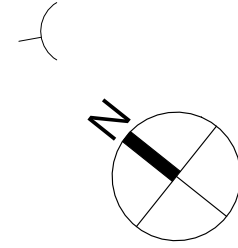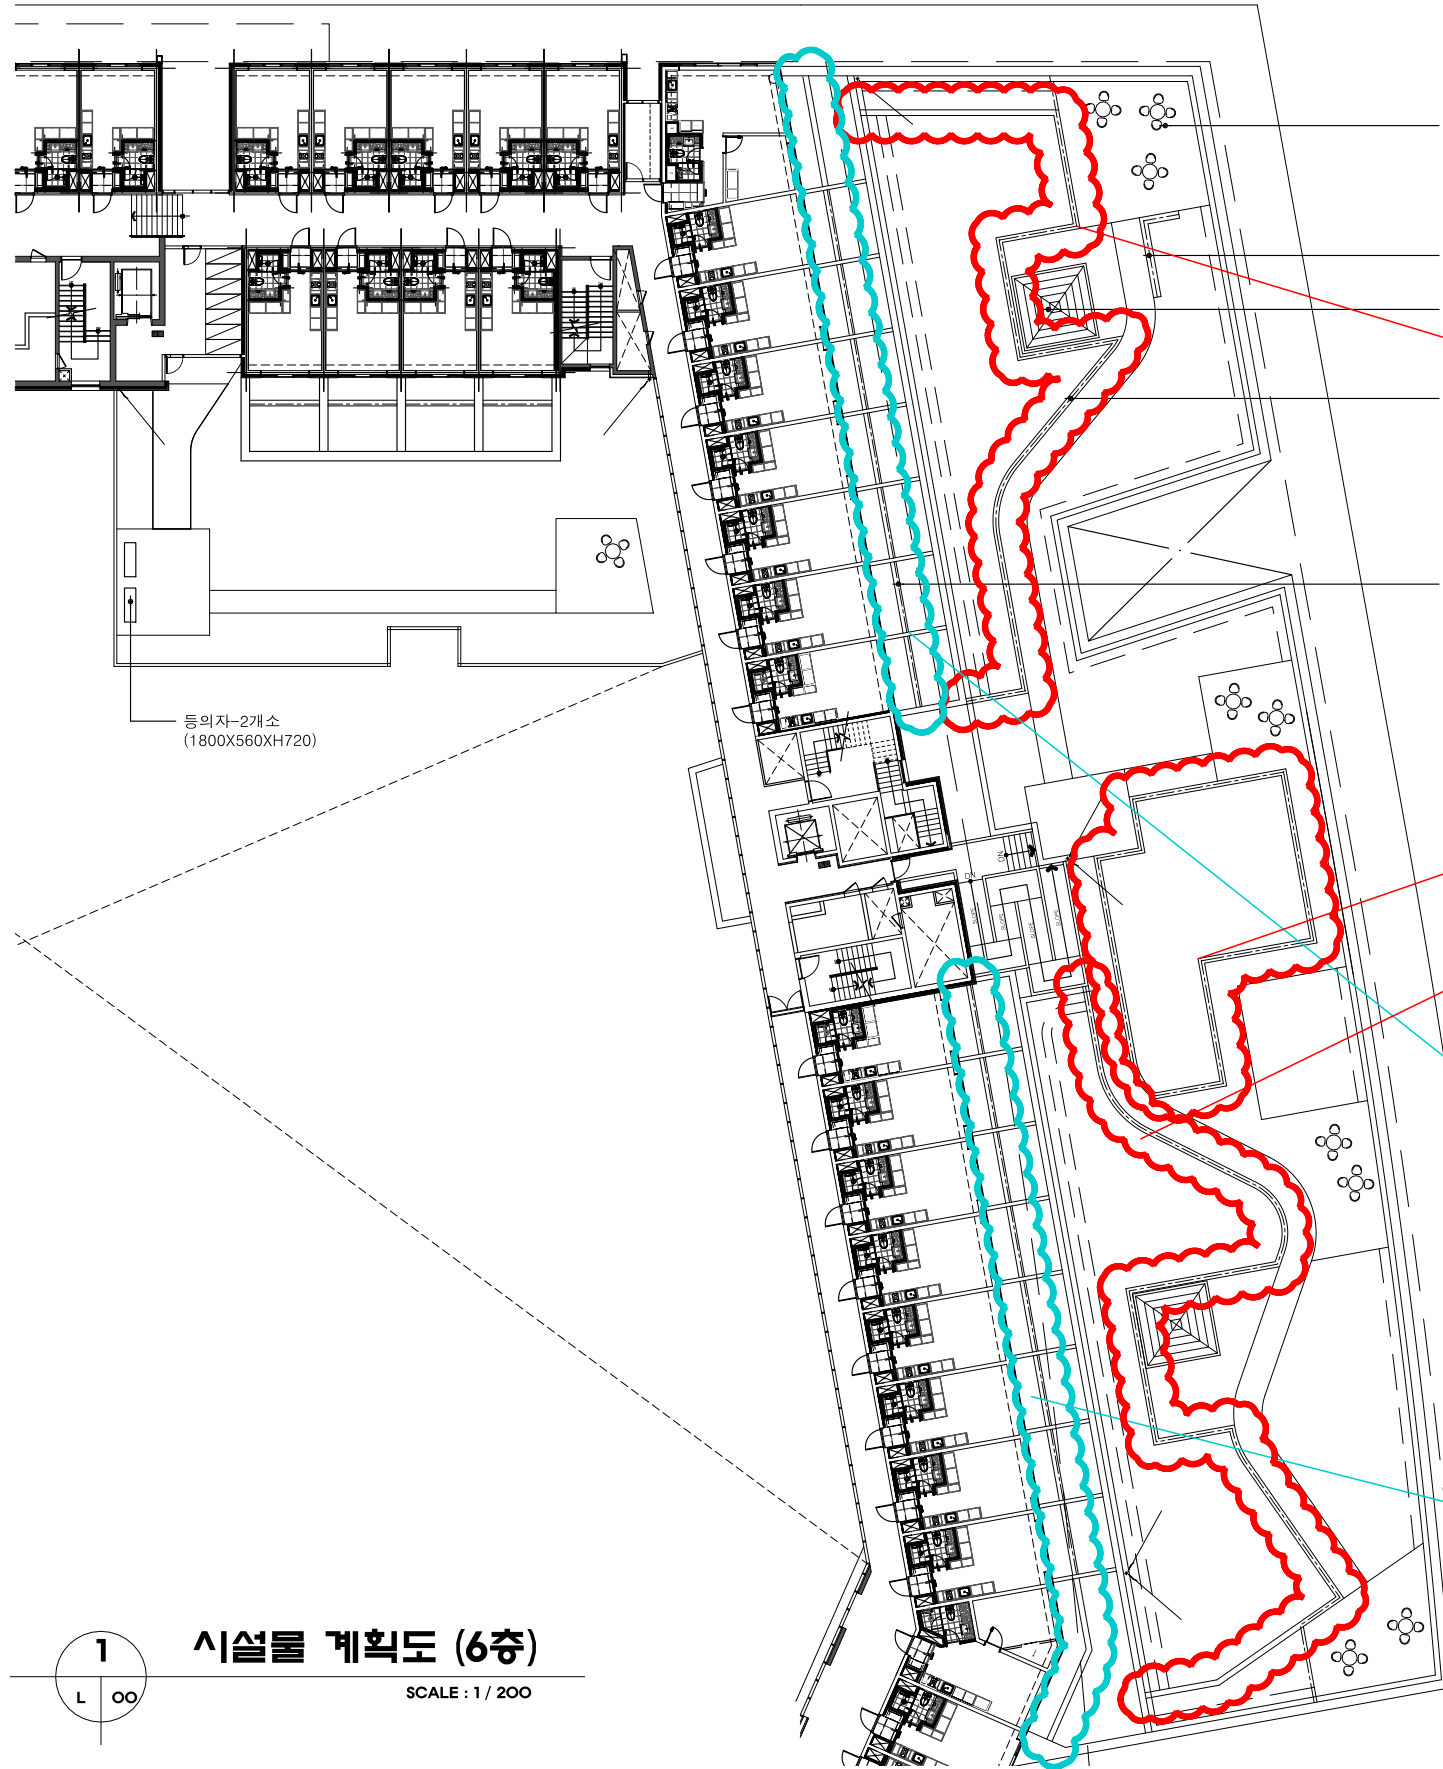

KEY MAP

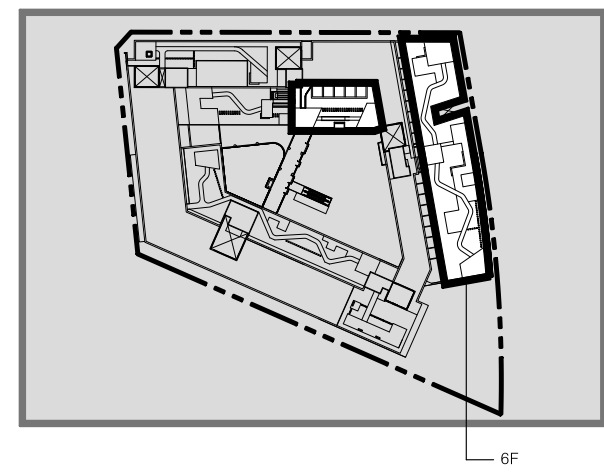

플랜터 C




플랜터 D

■ 시설물 수량표

구분	기호	품명	규격	단위	수량	비고
휴게 기타	①	파고라	4000X4000XH2700	개소	2	하부:평의자
	②	등의자	1800X560XH720	개소	2	
	③	평의자	1800X560XH620	개소	6	파고라 하부
	④	아외테이블	테이블:D1000XH730 의자:610X540XH810	SET	10	테이블1+의자4/SET
	⑤	앉음벽 C	H450	M	6.1	
	⑥	플랜터 C	H650	M	157.1	
	⑦	플랜터 D	H450	M	86.6	

1 시설물 계획도 (6층)
SCALE : 1 / 200

발주처 CLIENT	사업명 PROJECT TITLE 세종특별자치시 3-1생활권 C3-13BL 해피라움 페스타 신축공사	분류코드 PROJECT CODE	주 기 NOTE	3 DATE	설계사무소 DESIGN OFFICE (주)공감건축사사무소 GONGGAM ARCHITECTS CO.,LTD. 세종특별자치시 가흥로 232, 세종비즈니스센터 B521호 TEL.: 044.417.6333 FAX.: 044.417.6334	협력업체 COLLABORATE LANDSCAPE DESIGN GROUP MANO (주)마노 인 APPROVED BY	검토-2 CHECKED BY도면명 DRAWING TITLE 시설물계획도 (6층)
		전문분야 SUBJECT		2 DATE		검토-1 CHECKED BY측척 SCALE A1: 1 / 200	판필번호 SHEET NO.
		설계단계 DESIGN PHASE <input type="checkbox"/> 중간설계 <input type="checkbox"/> 실시설계 <input type="checkbox"/> 조경도서		1 DATE REV. DESCRIPTION DRW/CHK/APP		작성 DRAWN BY A3: 1 / 400	도면번호 DRAWING NO. L-O26

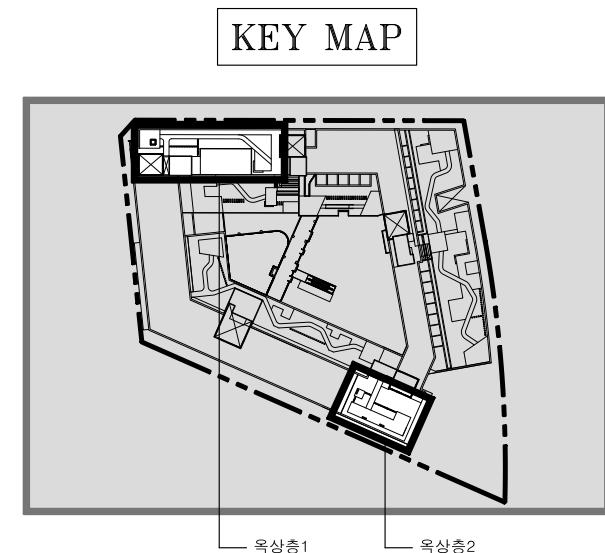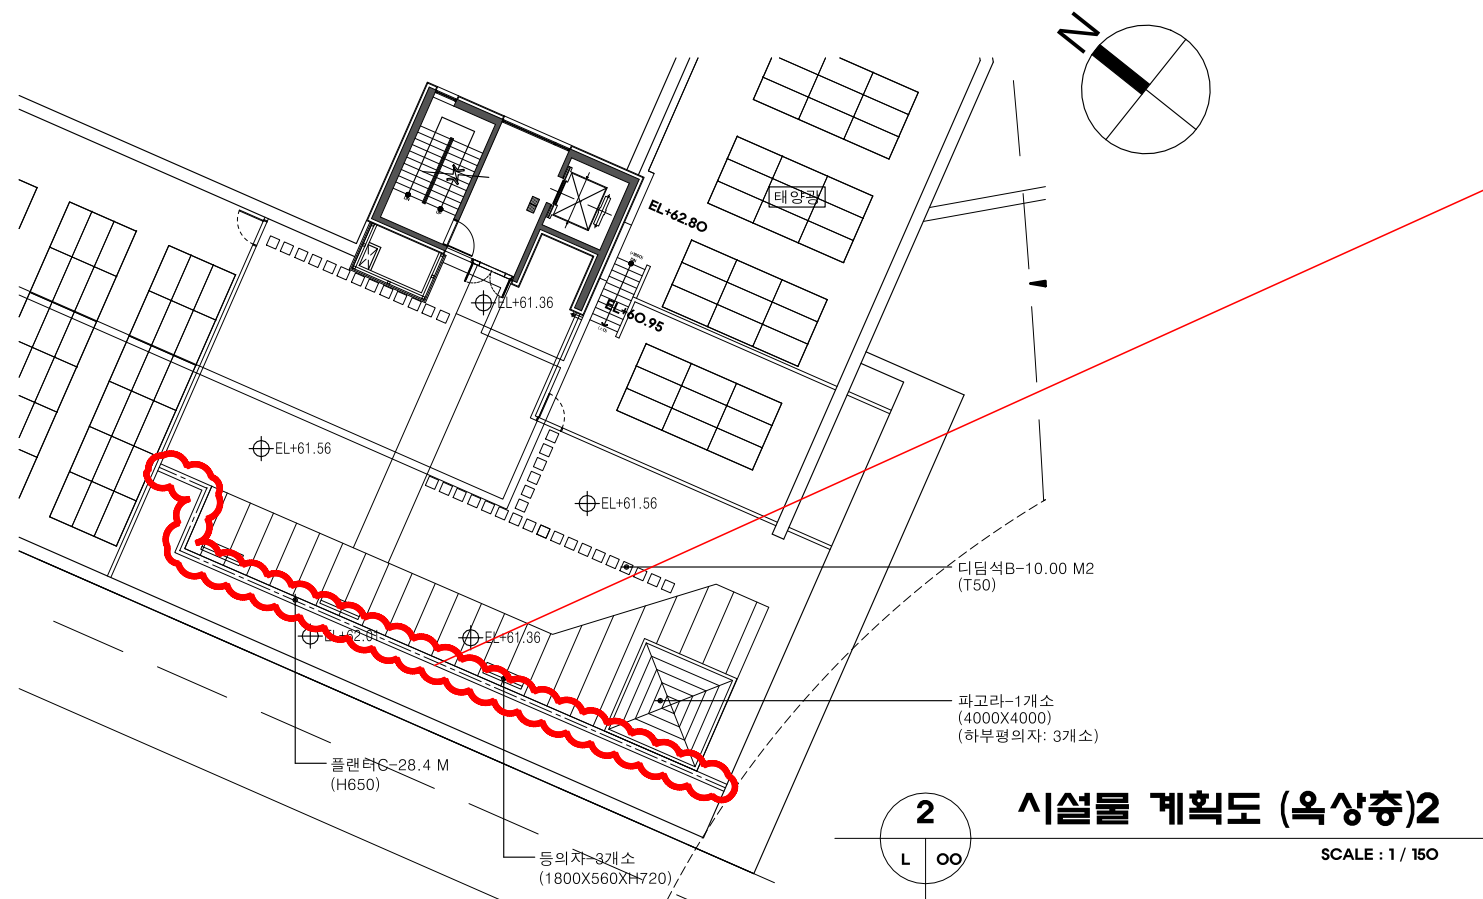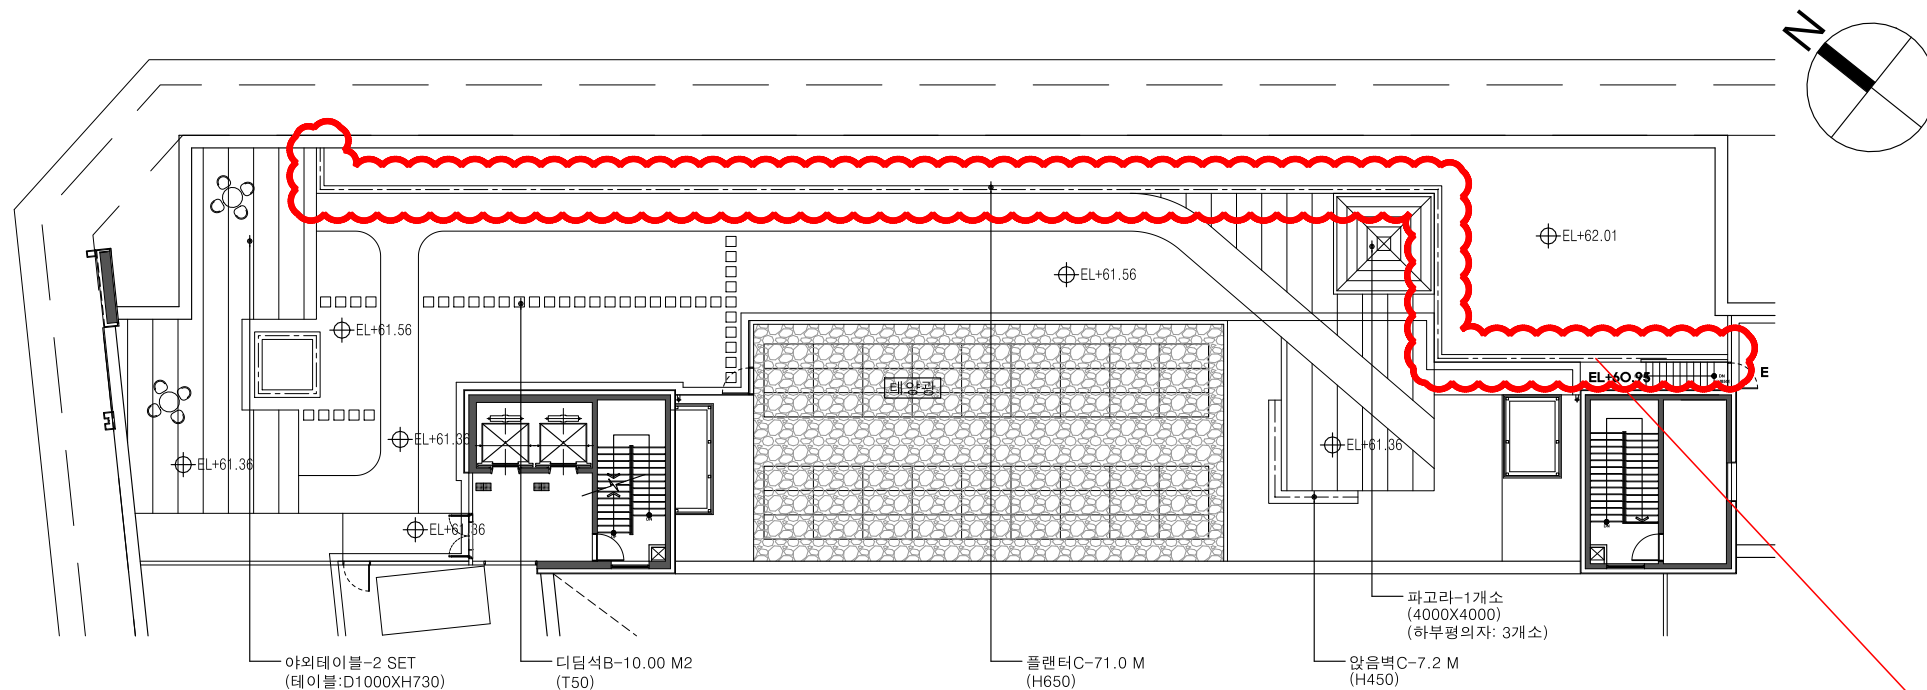

■ 시설물 수량표

구분	기호	품명	규격	단위	소계	옥상층1	옥상층2	비고
휴게 및 기타	①	파고라	4000X4000XH2700	개소	2	1	1	하부: 평의자
	②	등의자	1800X560XH720	개소	3		3	
	③	평의자	1800X560XH620	개소	6	3	3	파고라 하부
	④	아외테이블	테이블:D1000XH730 의자:610X540XH810	SET	2	2		테이블1+의자4/SET
	⑤	앉음벽 C	H450	M	7.2	7.2		
	⑥	플랜터 C	H650	M	99.4	71.0	28.4	
	⑦	디딤석 B	T50	M2	10.00	5.00	5.00	